Kopia (1961)

År 1961 den 8 december fastställdes denna ~~ändring av~~ stadsplan ~~byggnadsplan~~ på sätt Kungl. Maj:ts befallningshavandes beslut närmare utvisar; betygar Stockholm 8 landskansliet som ovan,
På tjänstens vägnar:
Bo Ljungberg

Tillhör stadsfullmäktiges i Vaxholm beslut den 29 aug: 1961, § 98.
A: Weberud
Ordf.

Tillhör byggnadsnämndens i Vaxholm beslut den 14 juli 1961, § 157,
Torsten Briesman
Ordf.

FÖRSLAG TILL STADSPLAN FÖR DEL AV KV. BJÖRKEN, BLYNÄSHAGEN, STG 3A, 3C OCH 3R VAXHOLM STAD

STOCKHOLM DEN 18 MAJ 1961

ARKITEKT SAR

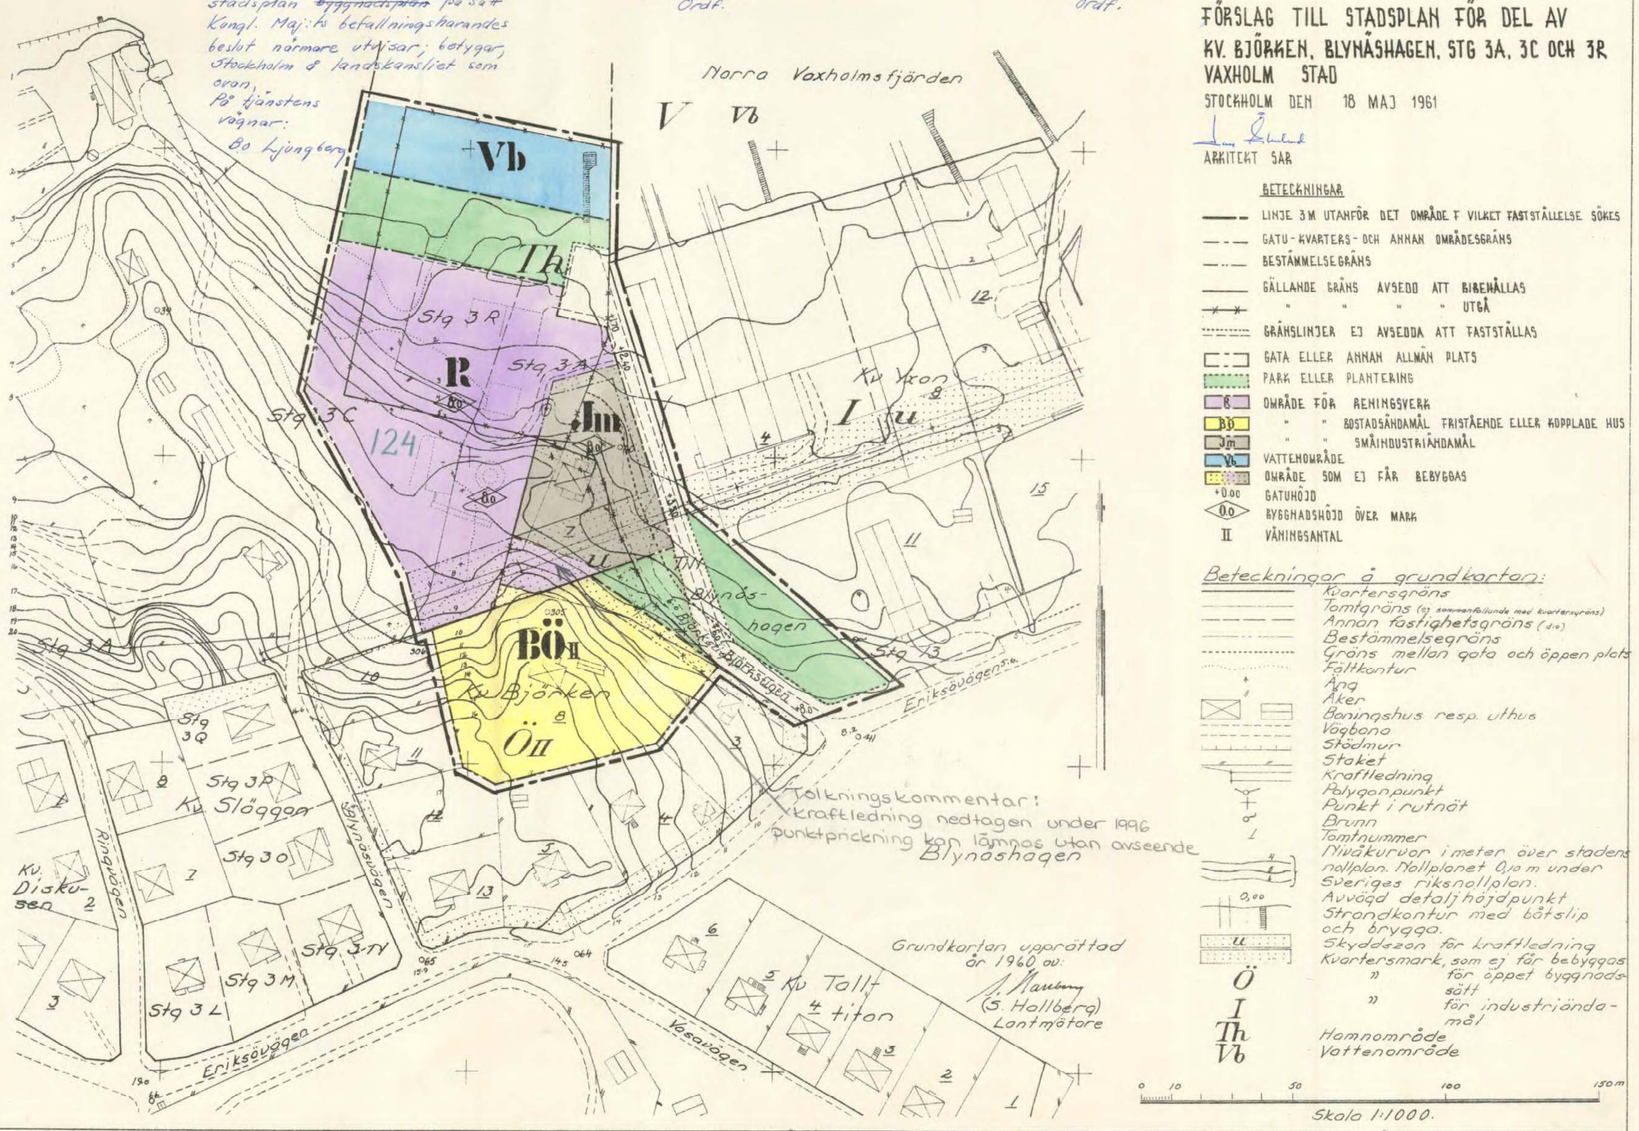

BETECKNINGAR

- LINJE 3 M UTANFÖR DET OMRÅDE F VILKET FASTSTÄLLELSE SÖKES
- GATU- KVARTERS- OCH ANNAN OMRÅDESGRÄNS
- BESTÄMMELSEGRÄNS
- GÄLLANDE GRÄNS AVSEDD ATT BIBEHÅLLAS
- " " " " UTGÅ
- GRÄNSLINJER EJ AVSEDDA ATT FASTSTÄLLAS
- GATA ELLER ANNAN ALLMÄN PLATS
- PARK ELLER PLANTERING
- Bb " " BOSTADSÄNDAMÅL FRISTÅENDE ELLER KOPPLADE HUS
- Jm " " SMÅINDUSTRIÄNDAMÅL
- Vb VATTENOMRÅDE
- OMRÅDE SOM EJ FÅR BEBYGGAS
- +0.00 GATUHÖJD
- 0.0 BYGGNADSHÖJD ÖVER MARK
- II VÅNINGSANTAL

Beteckningar å grundkarton:

- Kvartersgräns
- Tomtgräns (ej sammanfallande med kvartersgräns)
- Annan fastighetsgräns (d:o)
- Bestämmelsegräns
- Gräns mellan gata och öppen plats
- Fältkontur
- Äng
- Åker
- Boningshus resp. uthus
- Vägbana
- Stödmur
- Staket
- Kraftledning
- Polygonpunkt
- Punkt i rutnät
- Brunn
- Tomtnummer
- Nivåkurvor i meter över stadens nollplan. Nollplanet 0,3 m under Sveriges riksnollplan.
- Avvägd detaljhöjdpunkt
- Strandkontur med båtslip och bryggo.
- Skyddszon för kraftledning
- Kvartersmark, som ej får bebyggas
- " för öppet byggnadssätt
- " för industriändamål
- Ö
- I
- Th Hamnområde
- Vb Vattenområde

Tolkningskommentar:
Kraftledning nedtagen under 1996
Punktprickning kan lämnas utan avseende
Blynäshagen

0 10 50 100 150 m

Skala 1:1000.

Dnr 35/60
A 46 fastst. 8.12.61

Kopia (A46)

Kv Björken, Blynäshagen, Stg 3A, 3C o 3R, Fastst. 8. 12. 61

124

A 46